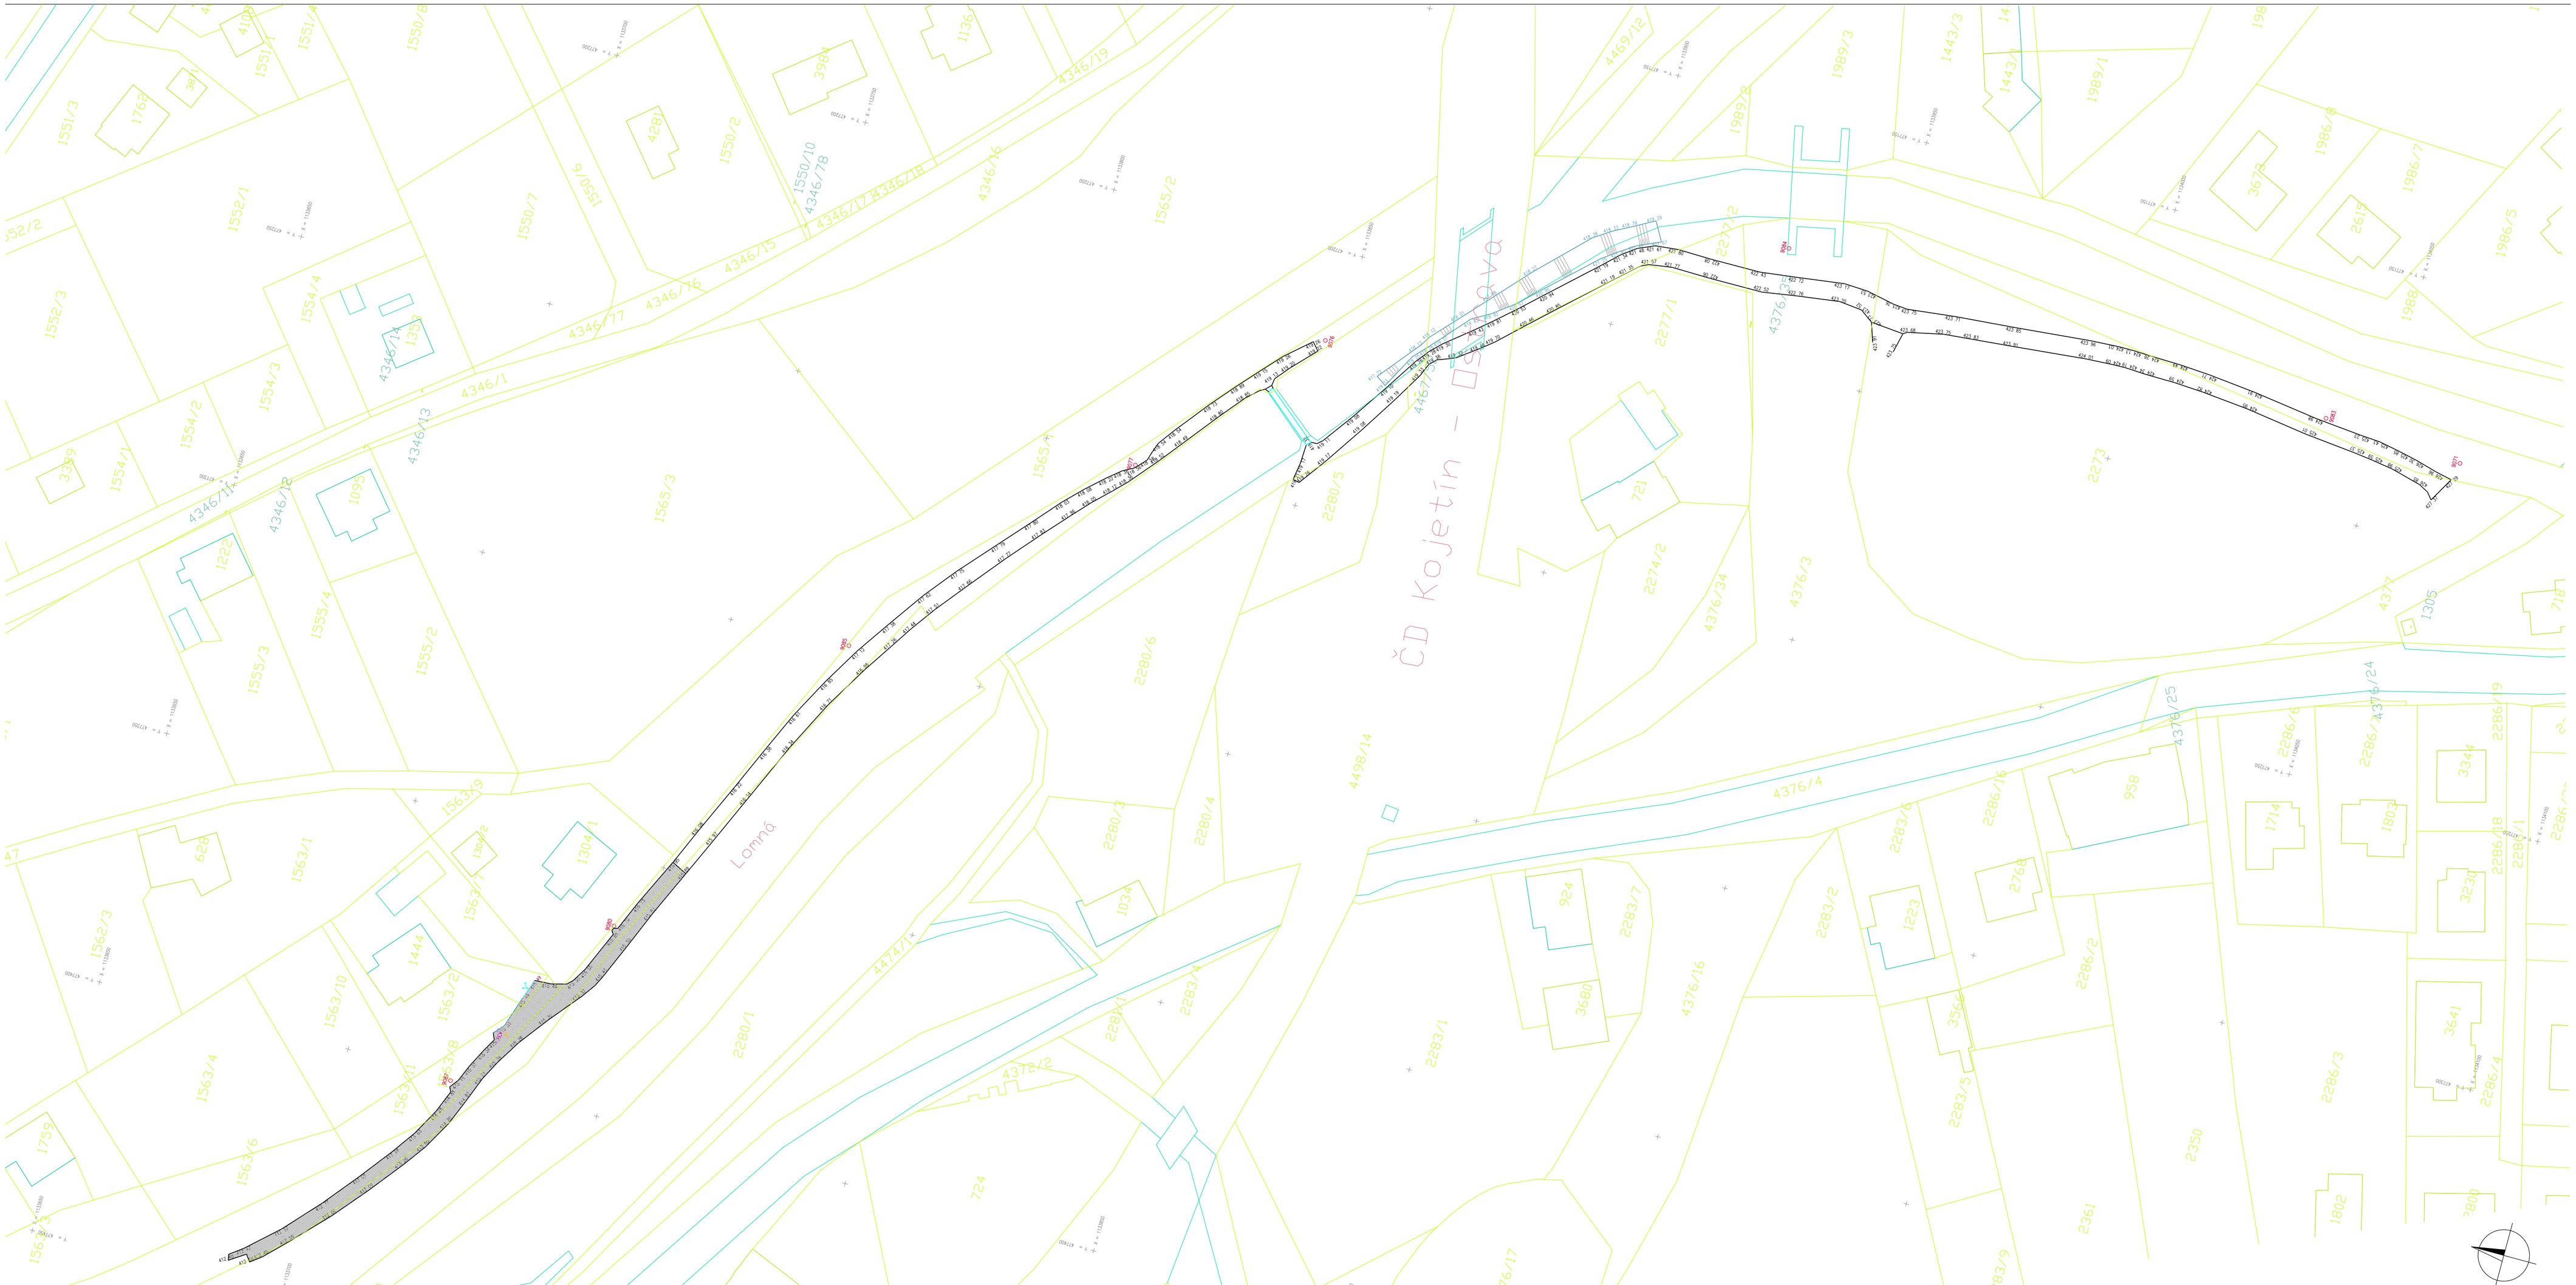

2010 GEO Ing. Jan Dvořák (IČ 47157862) Ing. Jiří Juřeník (IČ 70481905) www.geo2010.cz	PŘÍLOHA Č. 3	ČÁST DOKUMENTACE **GEODETICKÉ ZAMĚŘENÍ SKUTEČNÉHO PROVEDENÍ STAVBY**		
	ZAMĚŘIL	ING. JUŘENÍK	10/2020	SOUŘADNICOVÝ SYSTÉM: JTSK
	VYPRACOVAL	ING. JUŘENÍK	11/2020	VÝŠKOVÝ SYSTÉM: Bpv
	OVĚŘIL	ING. DVOŘÁK	11/2020	MĚŘÍTKO: 1 : 500
	Č. OVĚŘENÍ	20-164	TŘÍDA PŘESNOSTI: 3	
	KATASTRÁLNÍ ÚZEMÍ	FRENŠTÁT POD RADHOŠTĚM		OVĚŘENÍ VÝSLEDKU ZEMĚMĚŘICKÝCH ČINNOSTÍ
	OBJEDNATEL	PORR, A.S.		
NÁZEV ZAKÁZKY		ČÍSLO ZAKÁZKY	20-164-D-FRE-K	

FRENŠTÁT POD RADHOŠTĚM

SO152 Cyklostezka a MK Lomná

DRUH ZAKÁZKY	GEODETICKÁ ČÁST DOKUMENTACE SKUTEČNÉHO PROVEDENÍ STAVBY